POHJA KELLARIKERROS

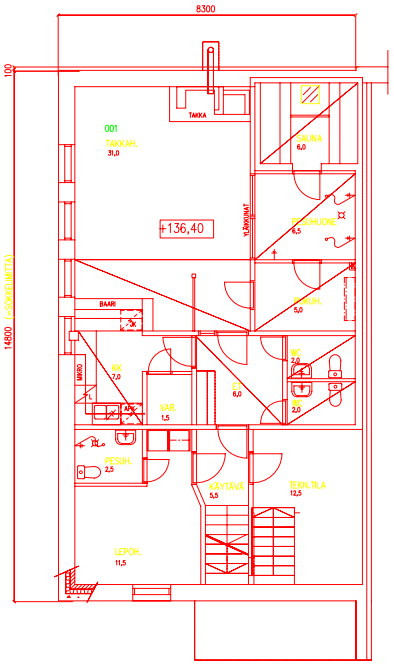

LOPPUPIIRUSTUS 13.11.2006

Muutokset

Kaupunginosa/Kylä: 12	Kortteli/Tila: 4	Tontti/Rn:o: 1
Rakennustoimenpide: MUUTOS		
Rakennuskohteen nimi ja osoite: KIINTEISTÖ OY SYVÄOJANKATU 8		

Viranomaisten merkintöjä

Piirustuslaji: PÄÄPIIRUSTUS		Juoks. n:o
Piirustuksen sisältö: POHJA KELLARIKERROS		Mittakaava: 1:100

LOPPUPIIRUSTUS 13.11.2006
Muutokset
Kaupunginosa/Kylä: 12 | Kortteli/Tila: 4 | Tontti/Rn:o: 1
Rakennustoimenpide: MUUTOS
Rakennuskohteen nimi ja osoite: KIINTEISTÖ OY SYVÄOJANKATU 8
SYVÄOJANKATU 8
KAJAANI
Viranomaisten merkintöjä
Piirustuslaji: PÄÄPIIRUSTUS
Piirustuksen sisältö: POHJA KELLARIKERROS

Suunn.laji: ARK	Työ n:o: 0017	Piirustuksen n:o: 2.	Muutoskoodi	
Suunnittelut			Projekti	
Allekirjoitus			Tiedosto: POHJA	

SUUNNITTELUTOIMISTO Määttä Oy
Pohjolankatu 30 87100 Kajaani
Puh. 08- 6120049 Fax 08- 6120049

Piirt. PAK
Tark.
Päiväys 07.12.2006