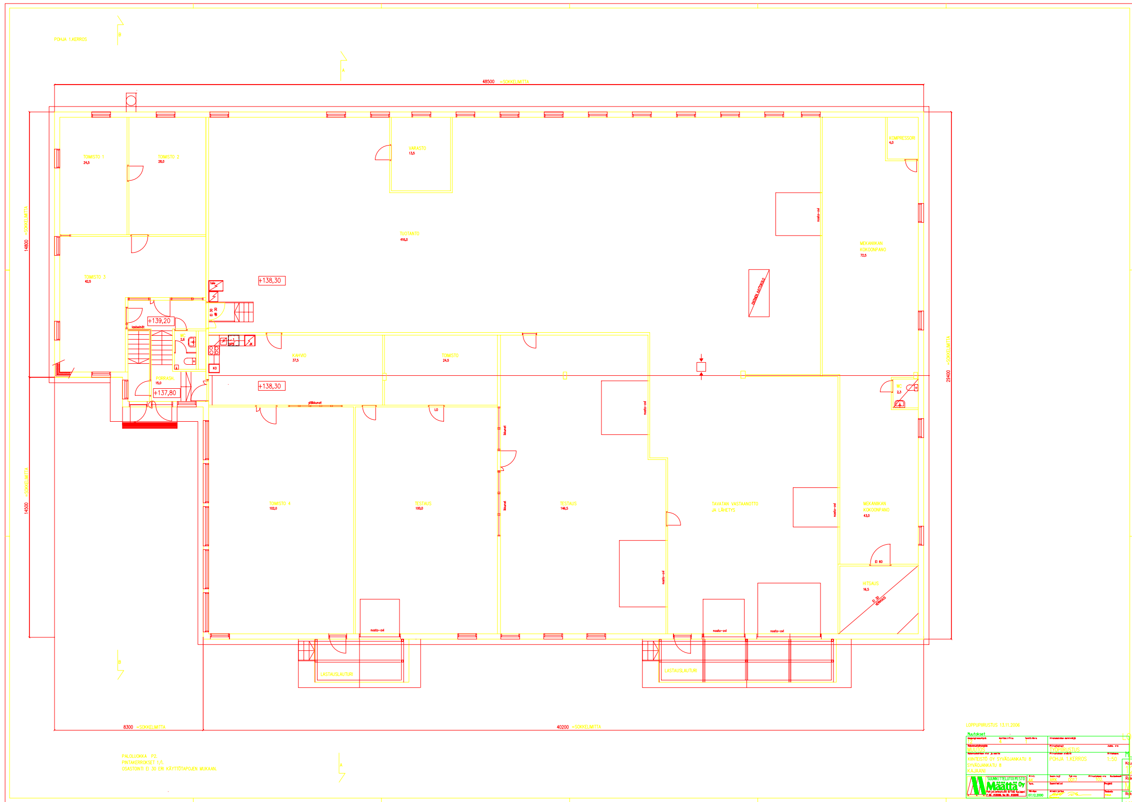

LOPPUPIIRUSTUS 13.11.2006

Muutokset

Kaupunginosa/Kylä	Kortteli/Tila	Tontti/Rn:o	Viranomaisten merkintöjä		
12	4	1			
Rakennustoimenpide			Piirustuslaji		Juoks. n:o
MUUTOS			PÄÄPIIRUSTUS		
Rakennuskohteen nimi ja osoite			Piirustuksen sisältö		Mittakaava
KIINTEISTÖ OY SYVÄOJANKATU 8 SYVÄOJANKATU 8 KAJAANI			POHJA 1.KERROS		1:100
SUUNNITTELUTOIMISTO Määttä Oy Pohjolankatu30 87100 Kajaani P 08- 6120069, fax 08- 6120049	Piirt. AK		Suunn.laji ARK	Työ n:o 0017	Piirustuksen n:o 3. / Muutoskoodi
	Tark.		Suunnitellut		Projekti
	Päiväys 07.12.2000		Allekirjoitus		Tiedosto POHJA